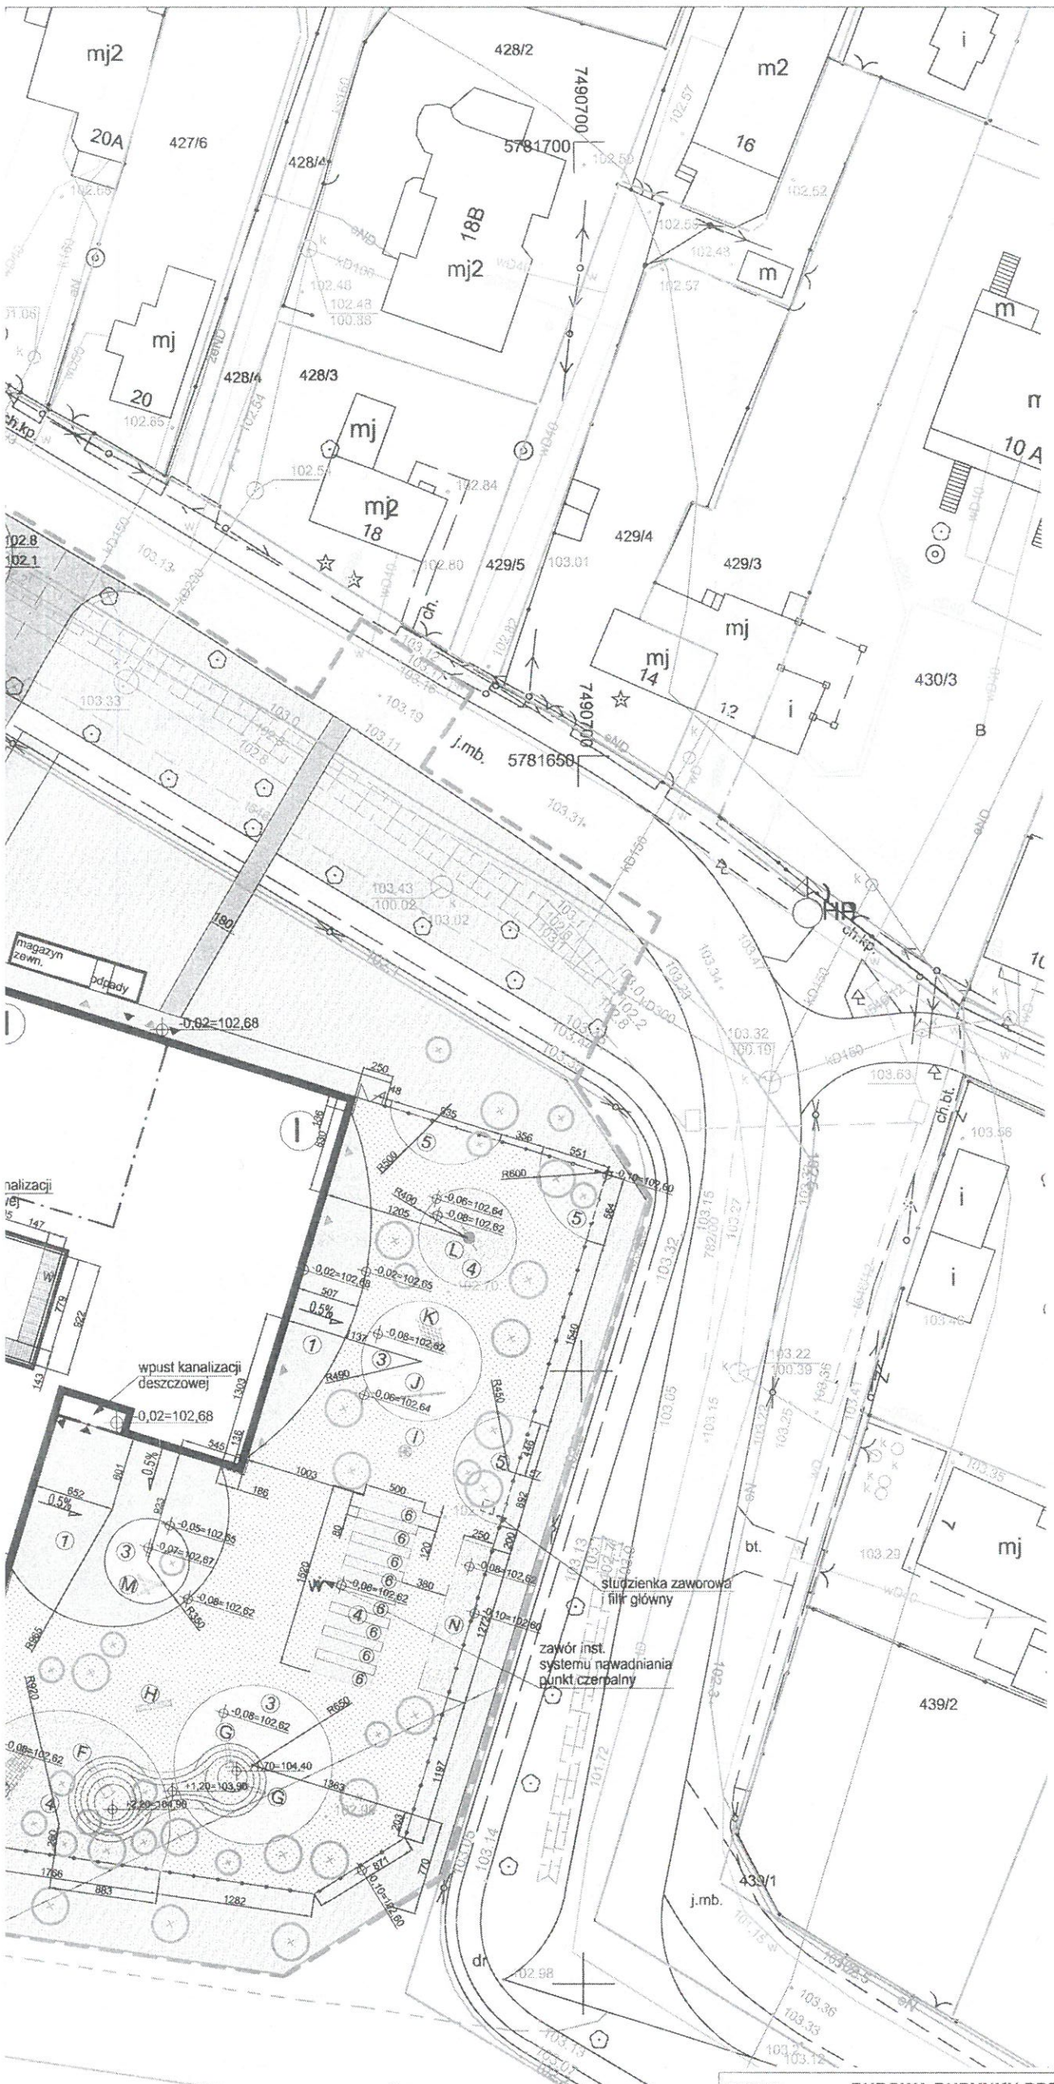

N

LEGENDA

- granice działek
- e — sieć energetyczna
- sieć gazowa
- w — sieć wodociągowa
- t — sieć teletechniczna
- k — sieć kanalizacyjna

ZAGOSPODAROWANIE TERENU

LEGENDA:

- obszar opracowania
- projektowany budynek przedszkola
- projektowane pom. na odpady, magazyn zewnętrzny
- projektowana wiata
- projektowane wejście do budynku
- projektowane wyjście ewakuacyjne
- projektowana nawierzchnia utwardzona
- projektowana nawierzchnia utwardzona mineralna
- projektowane ogrodzenie
- projektowana furtka
- projektowany murek ze stojakiem na rowery
- projektowany kosz na odpady
- drzewa istniejące
- drzewa istniejące do wycinki
- HP hydrant istniejący

ARCHITEKTURA KRAJOBRAZU

LEGENDA:

- (1) projektowana nawierzchnia utwardzona mineralna w obrębie placu zabaw **390,00m2**
- (2) projektowana nawierzchnia drewniana (kładka drewniana) **25,00m2**
- (3) projektowana nawierzchnia bezpieczna piaskowa **273,00m2**
- (4) projektowana nawierzchnia bezpieczna z wiór drewnianych lub gumowych **478,00m2**
- (5) projektowane rabaty - miejsce sadzenia bylin, traw ozdobnych, krzewów wyściółkowane korą(zastosowanie roślin o właściwościach sensorycznych np: pachnących) **135,10m2**
- (6) projektowane ogródki z uprawami prowadzonymi przez grupy dzieci przedszkolnych
- projektowane górki porośnięte trawą
- projektowane trawniki w ogródku przedszkolnym - trawniki z rolki **1390,00m2**
- projektowane trawniki wokół budynku przedszkola - trawniki z siewu **4010,00m2**
- projektowane drzewa **61szt.**

PROJEKTOWANE URZĄDZENIA

- (A) huśtawka podwójna - konstrukcja drewniana - 1szt.
- (B) karuzela dla dzieci starszych - 1szt.
- (C) Równoważnie - konstrukcja drewniana - 2szt.
- (D) konstrukcja drewniana z pni (wspinanie+równowaga) - 1szt.
- (E) siatka - przeplotnia dla dzieci starszych H210 - 1szt.
- (F) zjeżdżalnia H210 - 1szt.
- (G) zjeżdżalnie H150 szeroka - 2szt.
- (H) równoważnia typu ruchomy mostek - 1szt.
- (I) karuzela dla dzieci młodszych - 1szt.
- (J) huśtawka wagowa - 1szt.
- (K) siatka - przeplotnia dla dzieci młodszych H150 - 1szt.
- (L) huśtawka typu bocianie gniazdo - 1szt.
- (M) oszlifowane pnie w piaskownicy
- (N) element architektury ogrodowej
- punkty z wodą/krany (do zabaw z użyciem wody)
- strefy bezpieczeństwa od urządzeń zabawowych

DOKUMENTACJA POWYKONAWCZA

KIEROWNIK BUDOWY
mgr inż. Maciej Kalwczyk
[illegible]/PWOK/08

TEMAT:	**BUDOWA BUDYNKU PRZEDSZKOLA WRAZ Z ZAGOSPODAROWANIEM TERENU I INFRASTRUKTURĄ TECHNICZNĄ W REGUŁACH PRZY ULICY KUCHY, DZ. NR 628/6, 627, 436**		
ADRES INWESTYCJI:	ul. Kuchy, 05-816 Reguły	INWESTOR:	Gmina Michałowice Reguły, Al. Powstańców Warszawy 1 05-816 Michałowice
DZIAŁKA NR:	628/6, 627, 436	JEDN. PROJ.:	M.O.C. Architekci sp. z o.o. sp. k. Pl. Grunwaldzki 8-10, 40-127 Katowice
OBRĘB:	0013		
TYTUŁ RYS.:	**Zagospodarowanie terenu i placu zabaw**	OPRACOWANIE:	HIKO Pracownia Projektowa Marta Hirsz. ul. Zabrska 44, 44-177 Paniówki
FAZA:	PW	PROJEKTANT:	mgr inż. Marta Hirsz
BRANŻA:	ARCHITEKTURA KRAJOBRAZU		
NR RYS.:	**z-01**		
FORMAT:	A2		
DATA:	Sierpień 2020	SKALA: 1:500	

Wszelkie prawa autorskie zastrzeżone. Reprodukcja bez zgody autorów zabroniona. Podstawa prawna: Ustawa z dnia 04.02.1994. (Dz. U. nr 24 poz. 83 z dnia 23.02.1994 r.)